

注 文 書

- 1 契 約 番 号 2025000306
- 2 契 約 名 空調機プレヒーターコイル清掃及びフィルター交換業務
- 3 履 行 場 所 宮城県大崎市古川穂波三丁目 8 番 1 号
- 4 履 行 期 間 契約締結日の翌日 から
令和 7年12月22日 まで
- 5 別 添 書 類
 - (1) 仕様書
 - (2) 図面
 - (3) 参考明細書
- 6 担 当 課 経営管理部 総務課

仕様書

1 対象施設

大崎市民病院 本院（宮城県大崎市古川穂波三丁目 8 番 1 号）

2 業務内容

下記記載事項を実施し、正常に動作するよう業務を行うこと

場所

- （１） ICU, HUU, EICU 系統（AHU-3-8-1・AHU-3-8-2）
- （２） 3 階手術室センター系統（AHU-3-2）
- （３） 3 階手術室 A, B, C, D, E, F, G, H, L, K 系統（AHU-3-3・AHU-3-4・AHU-3-4・AHU-3-5・AHU-3-6）

内容

ダクト脱着プレヒーター清掃、フィルターケース作成取付

3 履行期限

令和 7 年 1 2 月 2 2 日

4 暴力団等の排除について



- （１）この契約の履行期間中に大崎市入札契約暴力団排除措置規則（平成 25 年 6 月 1 日施行。以下「排除規則」という。）の措置要件に該当すると認められたときは、契約を解除することがある。
- （２）大崎市から指名停止の措置を受けている者にこの契約の全部又は一部を下請負させ、若しくは受託させてはならない。また、この契約の下請負若しくは受託をさせた者が、排除規則の措置要件に該当すると認められるときは、当該下請契約等の解除を求めることがある。
- （３）この契約の履行にあたり暴力団員又は暴力団関係者等（以下「暴力団員等」という。）から不当要求又は妨害を受けたときは、速やかに警察への通報を行い、捜査上必要な協力を行うとともに、発注者へ報告すること。また、この契約の下請負若しくは受託をさせた者が、暴力団員等から不当要求又は妨害を受けたときは、同様の措置を行うよう指導すること。

なお、暴力団員等から不当要求又は妨害を受け、適切に警察への通報、捜査協力及び発注者への報告が行われた場合で、これにより、履行遅延等が発生すると認められるときは、必要に応じて、工程の調整又は履行期限の延長等の措置を講じる。

5 その他


- （１）整備実施後、受注者規定の様式にて報告書を発注者に提出すること。また、報告書には整備前、整備中、整備後が確認できる実施状況写真を添付すること。
- （２）受注者は業務終了後、請求書を発注者へ提出すること。発注者は受注者の請求を受けてから 30 日以内に当該業務者に支払うものとする。
- （３）その他、明記されていない事項について疑義が生じた場合は、担当課とその都度協議の上、善処すること。

AHU-3-8系統（24Hr系統）
【3階ICU、HCU系統】

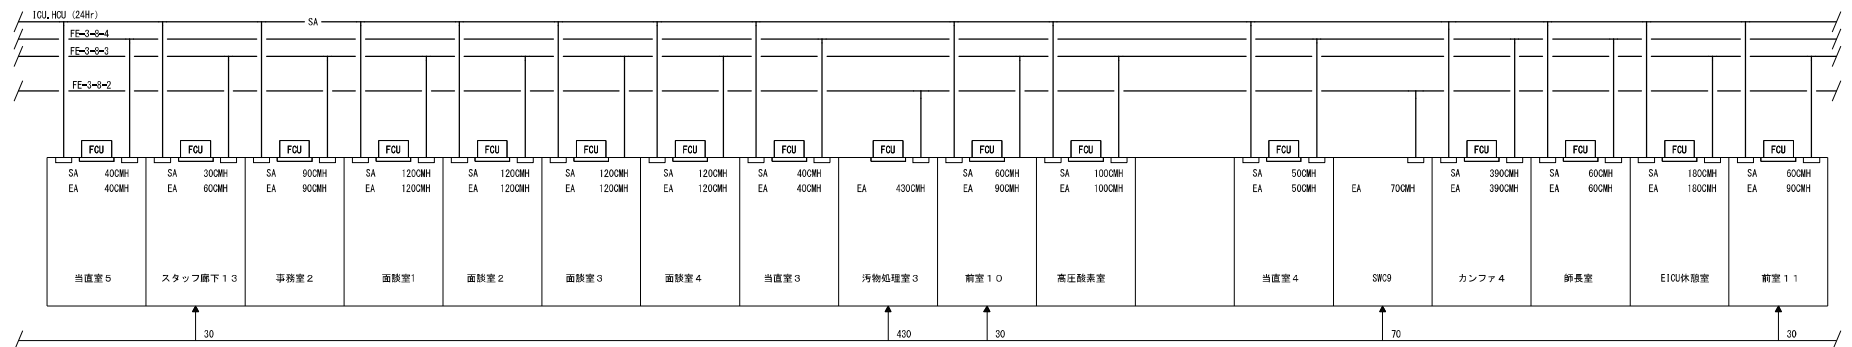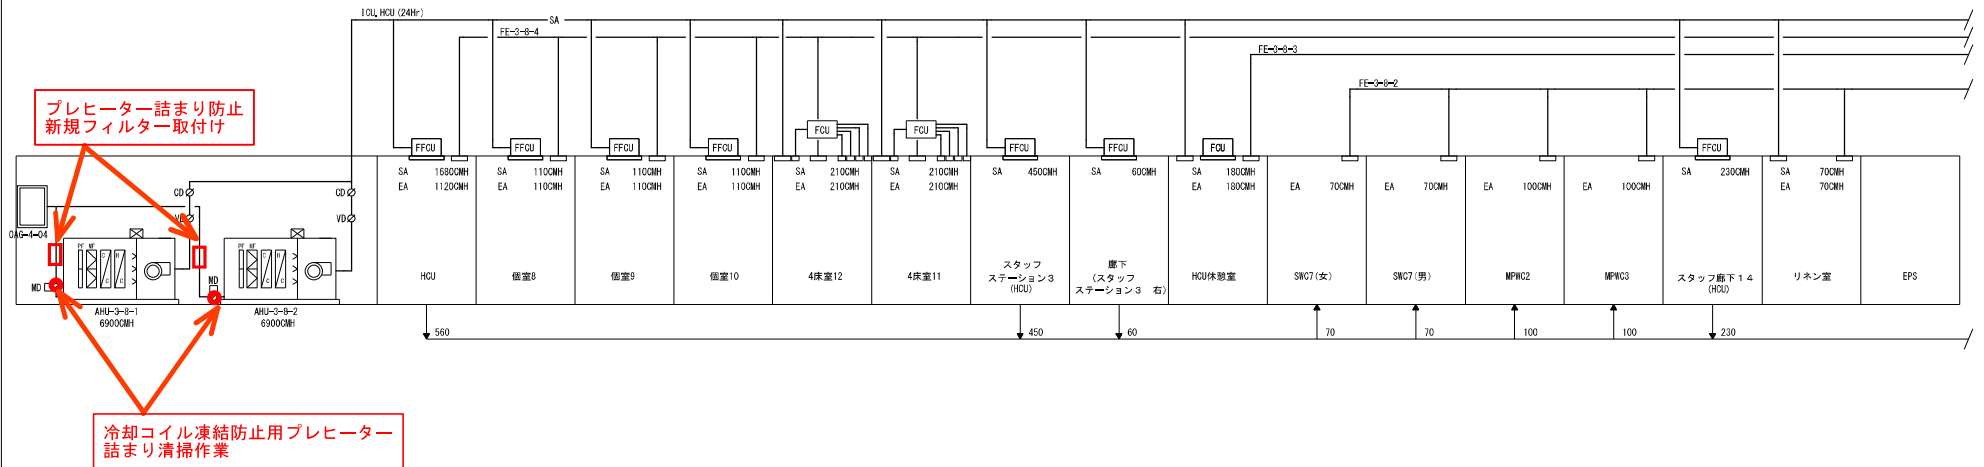

竣工図


95		22	-		23	2014年03月	株式会社 久米設計	戸田建設株式会社→建設監事業務	大崎市民病院本院建設事業	2014年
							建設監事登録番号 第 81524号 山崎 浩夫			
							建設監事登録番号 第1434713号 西村 真			
							建設監事登録番号 第6461→6879号 橋本 大樹			

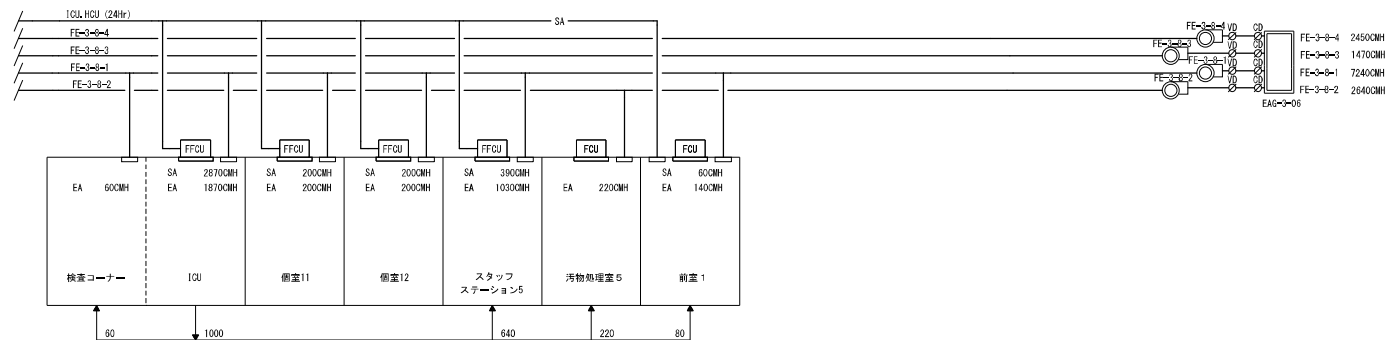


竣工図

[illegible]

【3階手術ホール系統】

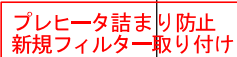


冷却コイル凍結防止用プレヒーター
詰まり清掃作業

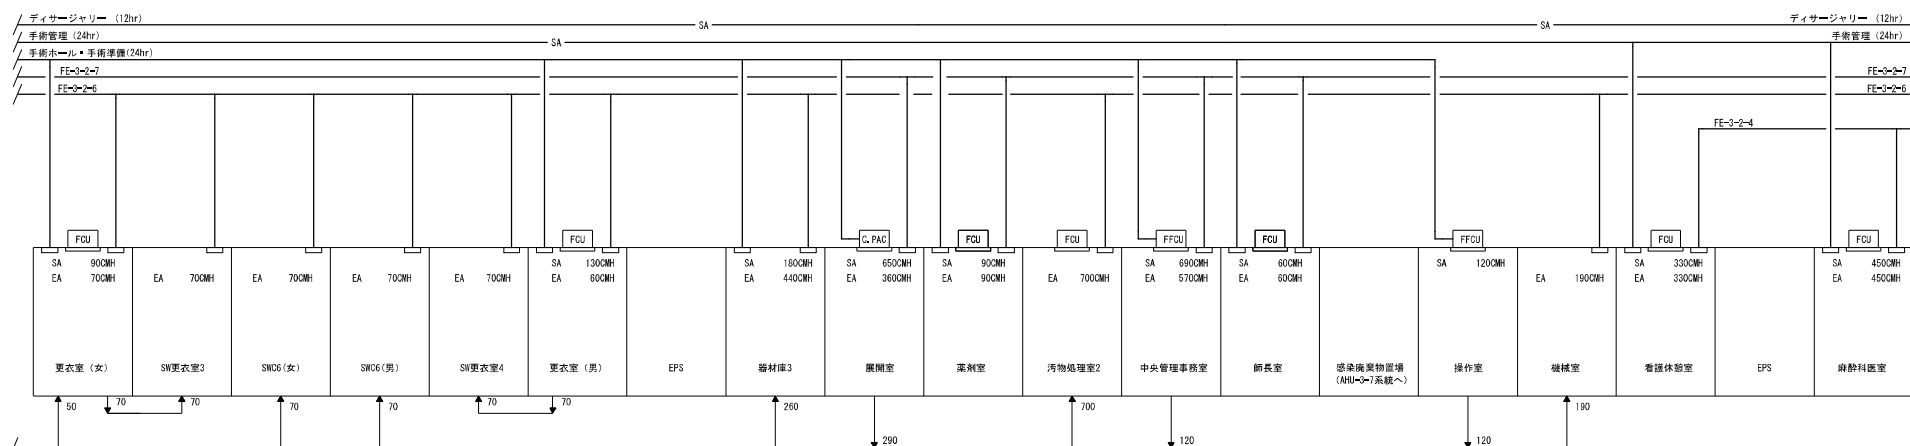

竣工图


[illegible]

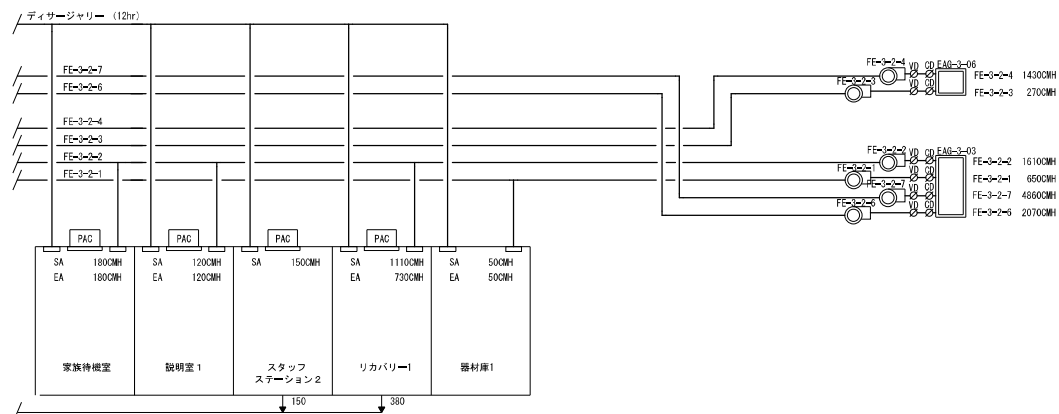


竣工図

100	・ ・ ・ ・ ・	22	・ ・<
-----	-----------------------	----	--


AHU-3-3系統 (24Hr系統)
【3階手術1、3、5系統】

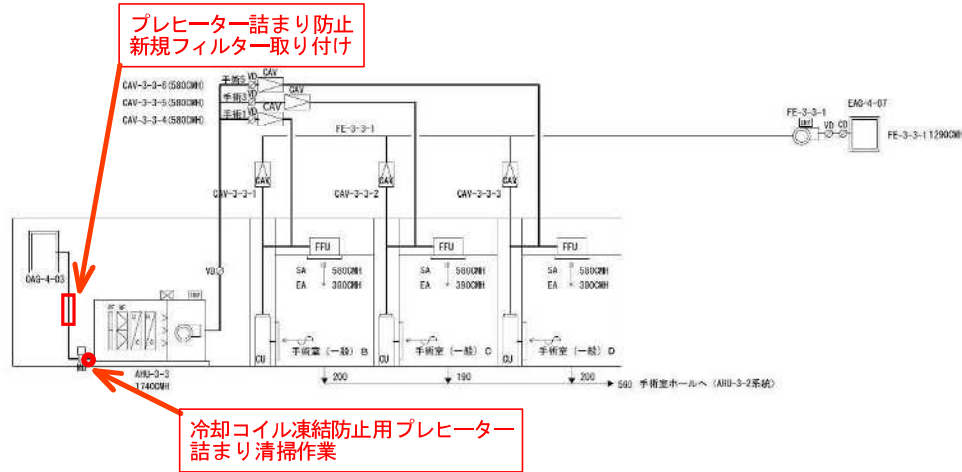

AHU-3-4系統 (24Hr系統)
【3階手術7系統】

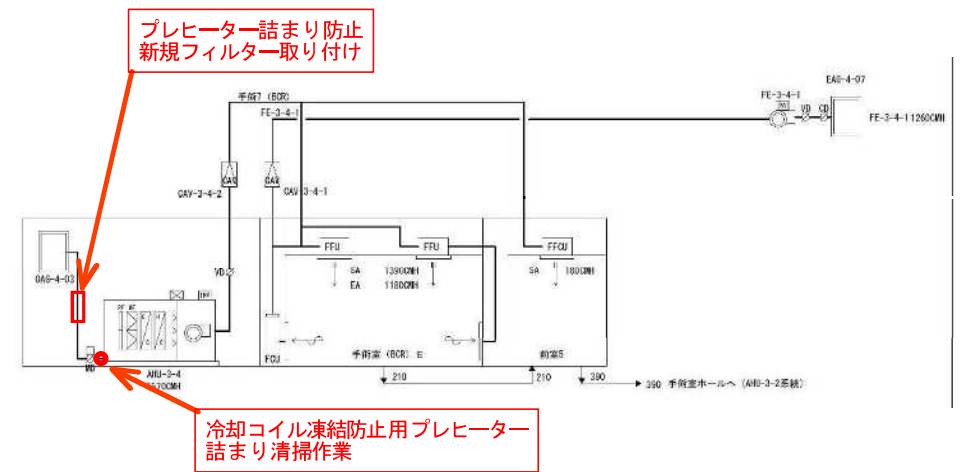

AHU-3-5系統 (24Hr系統)
【3階手術8、10、11系統】

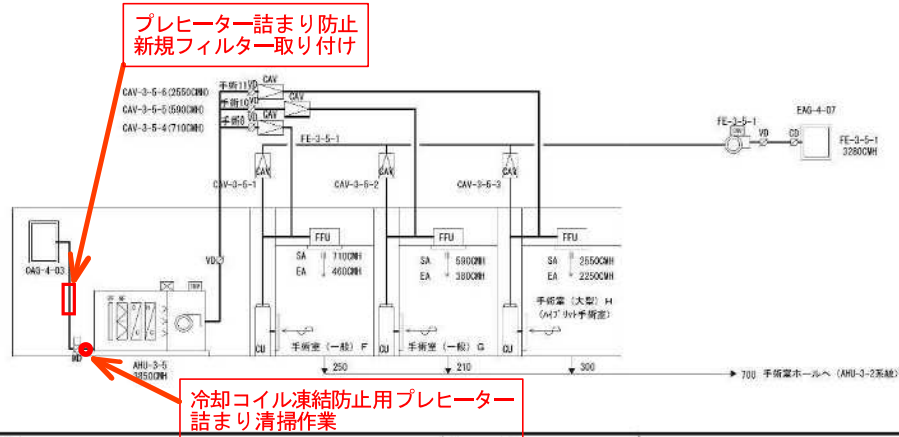

AHU-3-5-1系統 (24Hr系統)
【3階手術12系統】




【3階手術2、4、6系統】

CAV-3-6-6 (590CMH)
CAV-3-6-5 (590CMH)
CAV-3-6-4 (500CMH)



【3階手術9系統】

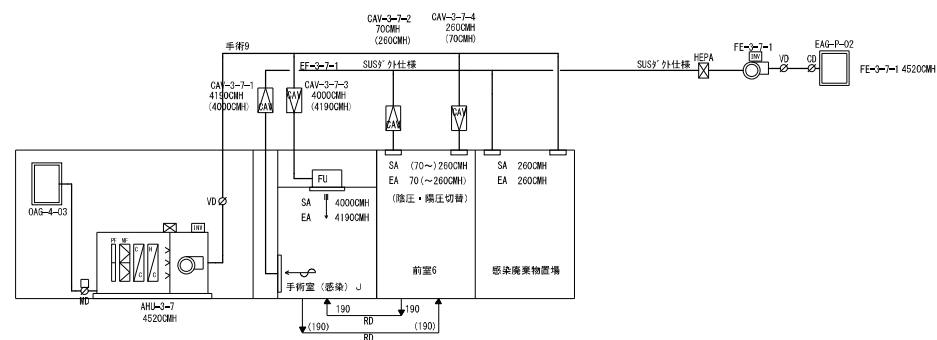[illegible]

記号	名 称	規 格	数 量	単 位	単 価	金 額	備 考
	空調機プレヒーターコイル清掃及びフィルター交換業務						
	工事費		—	式			
	現場管理費		—	式			
	交通運搬費		—	式			
	業務管理費		—	式			
	諸経費		—	式			
	計						
	消費税相当額	10.00%					
	合計						

記号	名 称	規 格	数 量	単 位	単 価	金 額	備 考
	空調機プレヒーターコイル清掃及びフィルター交換業務						
	工事費						
1	AHU-3-8-1 ICU, HCU, EICU系統						
	プレヒーター清掃作業		1.0	箇所			
	フィルターケース	600W×450H×65 t	1.0	個			
	フィルターケース設置		1.0	箇所			
	プレフィルター加工費	予備品含む	2.0	枚			
	工具損料及び雑材消耗品		—	式			
2	AHU-3-8-2 ICU, HCU, EICU系統						
	プレヒーター清掃作業		1.0	箇所			
	フィルターケース	600W×450H×65 t	1.0	個			
	フィルターケース設置		1.0	箇所			
	プレフィルター加工費	予備品含む	2.0	枚			
	工具損料及び雑材消耗品		—	式			
3	AHU-3-2 3階手術室センター系統						
	プレヒーター清掃作業		1.0	箇所			
	フィルターケース	550W×600H×65 t	1.0	個			
	フィルターケース設置		1.0	箇所			
	プレフィルター加工費	予備品含む	2.0	枚			
	工具損料及び雑材消耗品		—	式			
4	AHU-3-3 3階手術室B, C, D系統						
	プレヒーター清掃作業		1.0	箇所			
	フィルターケース	570W×390H×65 t	1.0	個			
	フィルターケース設置		1.0	箇所			
	プレフィルター加工費	予備品含む	2.0	枚			
	工具損料及び雑材消耗品		—	式			

記号	名 称	規 格	数 量	単 位	単 価	金 額	備 考
5	AHU-3-4 3階手術室E系統						
	プレヒーター清掃作業		1.0	箇所			
	フィルターケース	420W×430H×65 t	1.0	個			
	フィルターケース設置		1.0	箇所			
	プレフィルター加工費	予備品含む	2.0	枚			
	工具損料及び雑材消耗品		—	式			
6	AHU-3-5 3階手術室F, G, H系統						
	プレヒーター清掃作業		1.0	箇所			
	フィルターケース	740W×400H×65 t	1.0	個			
	フィルターケース設置		1.0	箇所			
	プレフィルター加工費	予備品含む	2.0	枚			
	工具損料及び雑材消耗品		—	式			
7	AHU-3-6 3階手術室A, L, K系統						
	プレヒーター清掃作業		1.0	箇所			
	フィルターケース	510W×390H×65 t	1.0	個			
	フィルターケース設置		1.0	箇所			
	プレフィルター加工費	予備品含む	2.0	枚			
	工具損料及び雑材消耗品		—	式			