


大崎市民病院本院及び鹿島台分院既存照明設備LED化工事（本院/本館） 2/11

竣工図

仕様 仕様 仕様 仕様	訂正 訂正 訂正 訂正	KUME SEKKEI 株式会社 久米設計	日 2014年03月	株式会社 久米設計 一級建築士登録番号 第81524号 山田 肇夫 一級建築士登録番号 第143413号 南野 真 一級建築士登録番号 第281520号 小倉 基延	戸田建設株式会社一級建築士事務所 一級建築士登録番号 第144766号 竹村 和隆 一級建築士登録番号 第191656号 成精 功	名称 大崎市民病院本院建設事業 図面名 免震ビット階平面図	設計番号 縮尺 A1 1:200 A3 1:400	図面番号 D-103
			大崎市民病院本院建設事業 免震ビット階平面図	設計番号 縮尺 A1 1:200 A3 1:400	図面番号 D-103			

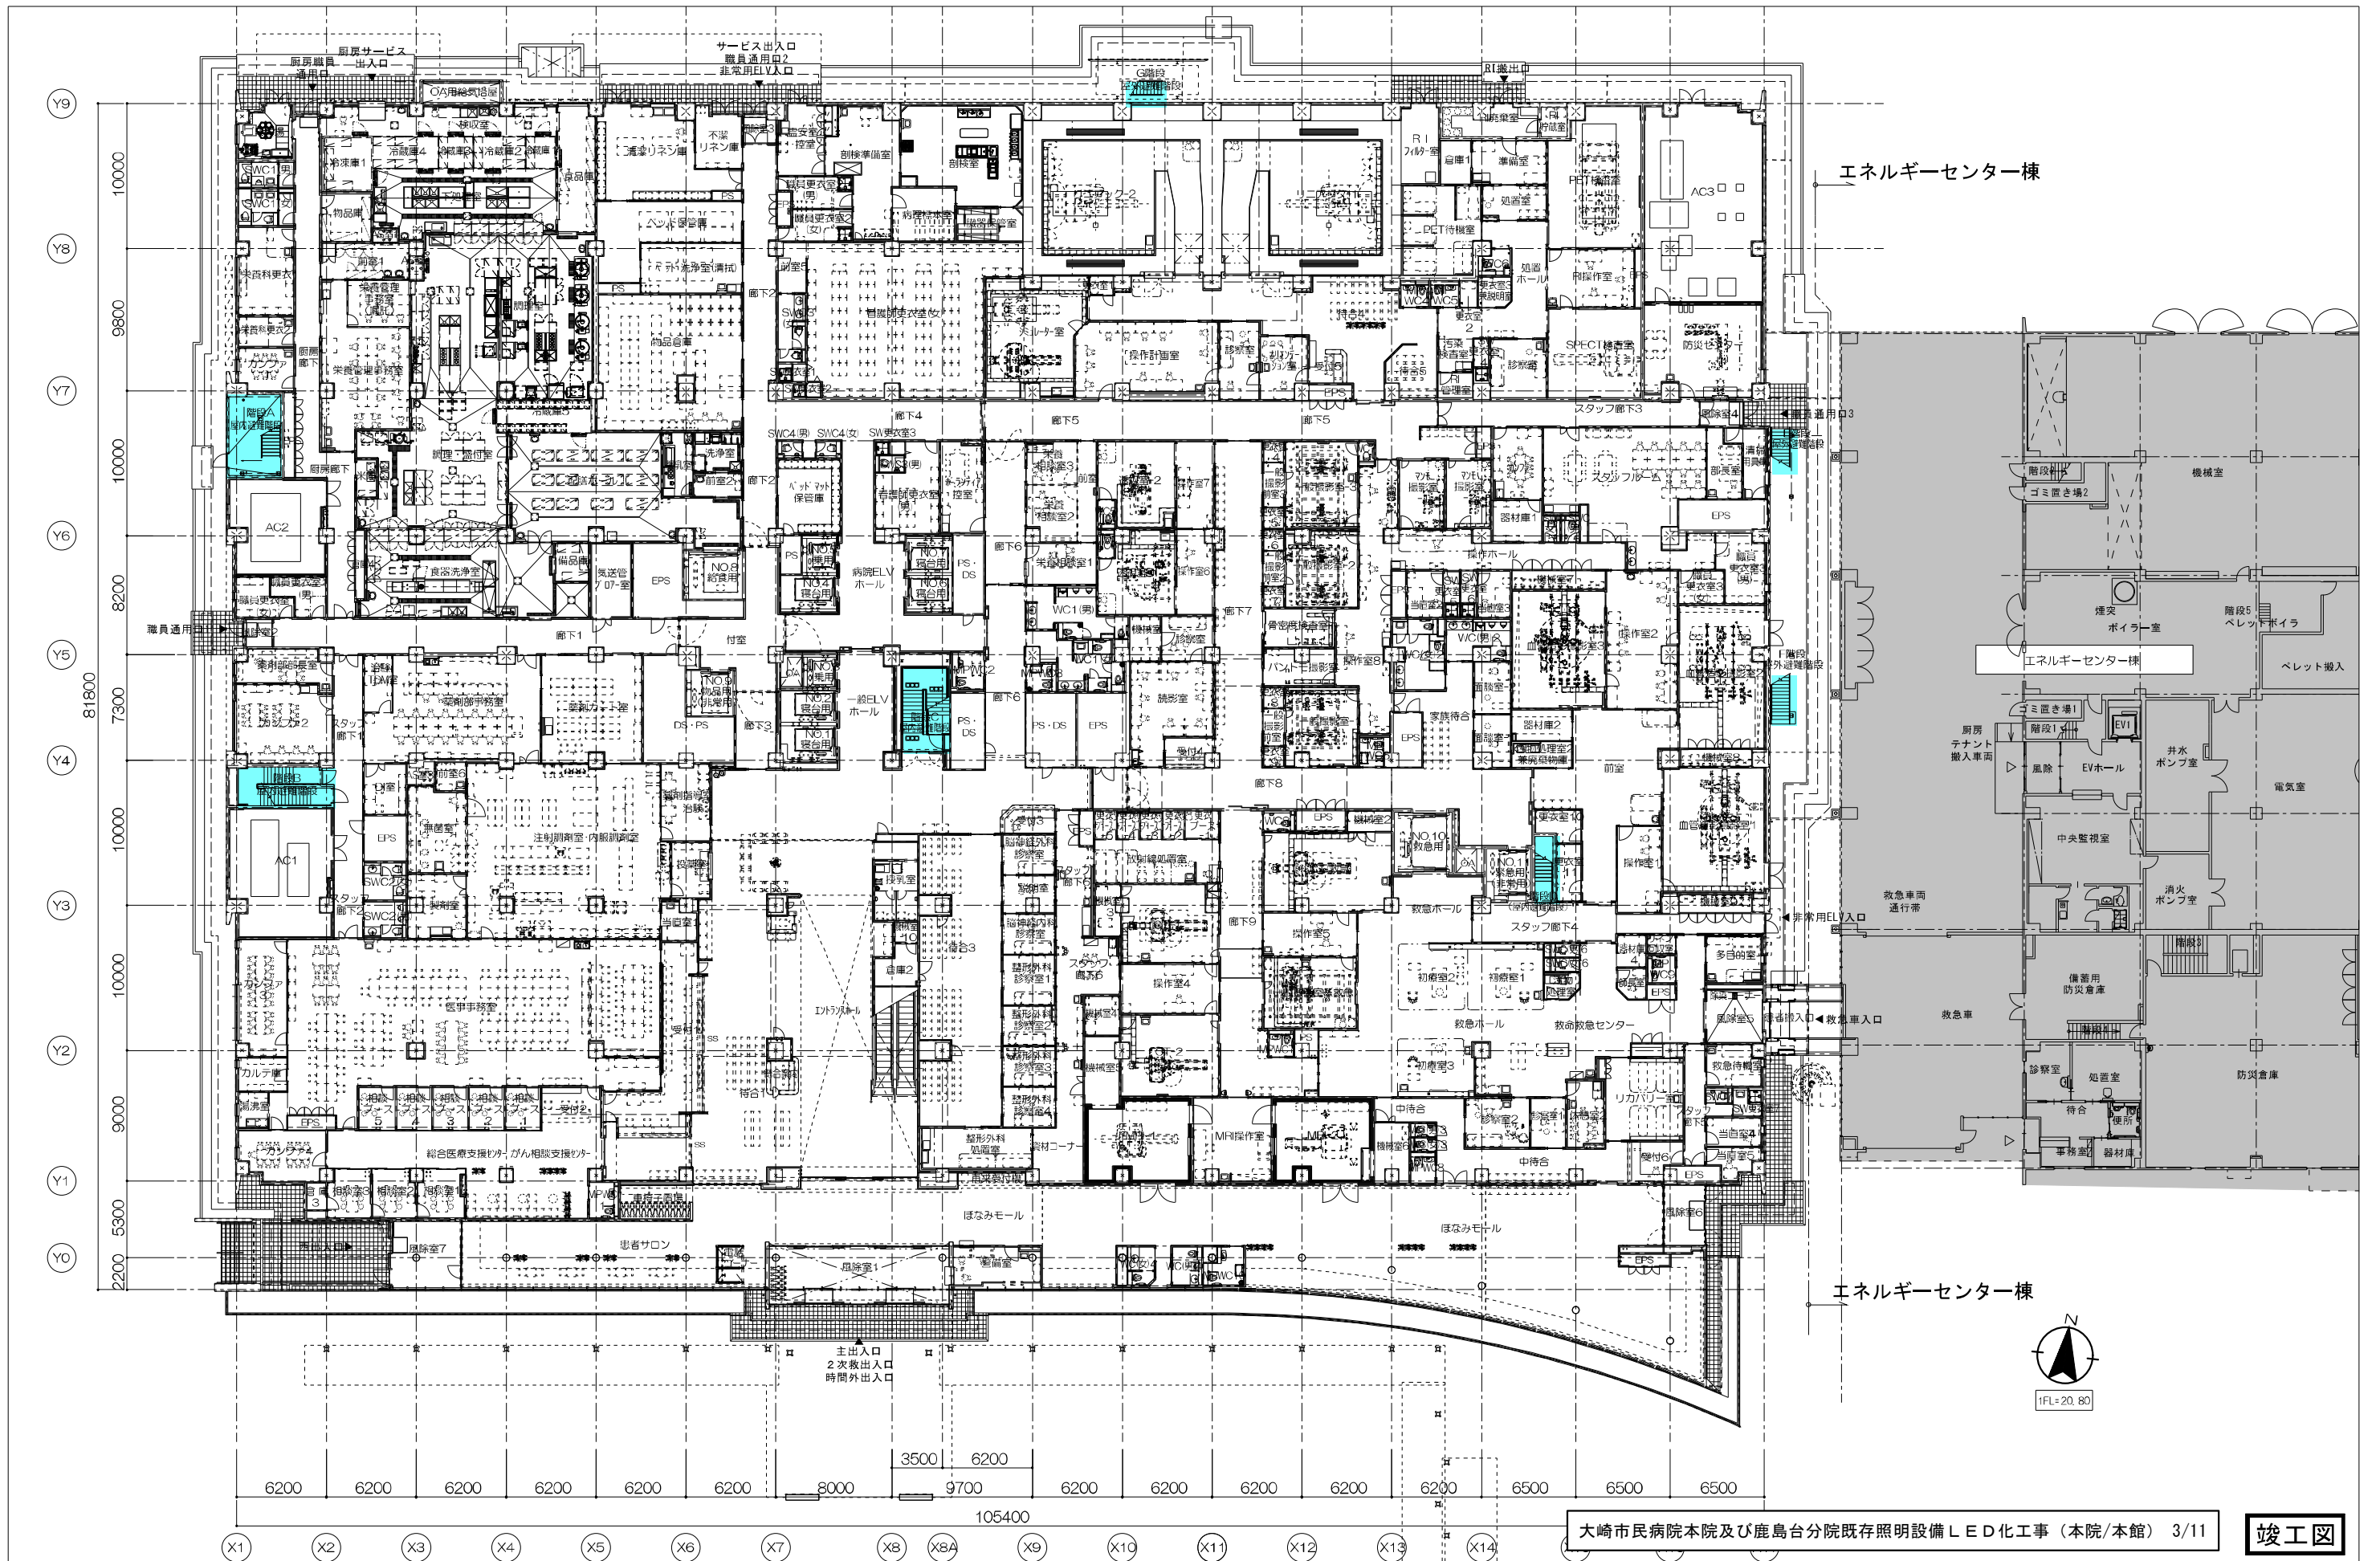

大崎市民病院本院及び鹿島台分院既存照明設備LED化工事(本院/本館) 3/11

竣工図


設計者 KUME SEKKEI 株式会社 久米設計	設計日 2014年03月	設計者 株式会社 久米設計	戸田建設株式会社 一般建築士事務所	大崎市民病院本院建設事業	図面番号 1階平面図	縮尺 1/200 A3 1:400	図面番号 D-104		
								設計士 山田 幸夫	設計士 竹村 和晃
								設計士 西沢 真	設計士 成基 功
								設計士 小嶋 基延	



大崎市民病院本院及び鹿島台分院既存照明設備LED化工事（本院/本館） 4/11

竣工図

設計者 KUME SEKKEI 株式会社 久米設計	2014年03月 株式会社 久米設計 一級建築士登録番号 第81524号 山田 幸夫 一級建築士登録番号 第143413号 南野 真 一級建築士登録番号 第281520号 小倉 基延	設計者 戸田建設株式会社 一級建築士事務所 一級建築士登録番号 第144766号 竹村 和寛 一級建築士登録番号 第191656号 成瀬 功	名称 大崎市民病院本院建設事業	図面番号 D-105
			図面名 2階平面図	縮尺 A1 1:200 A3 1:400

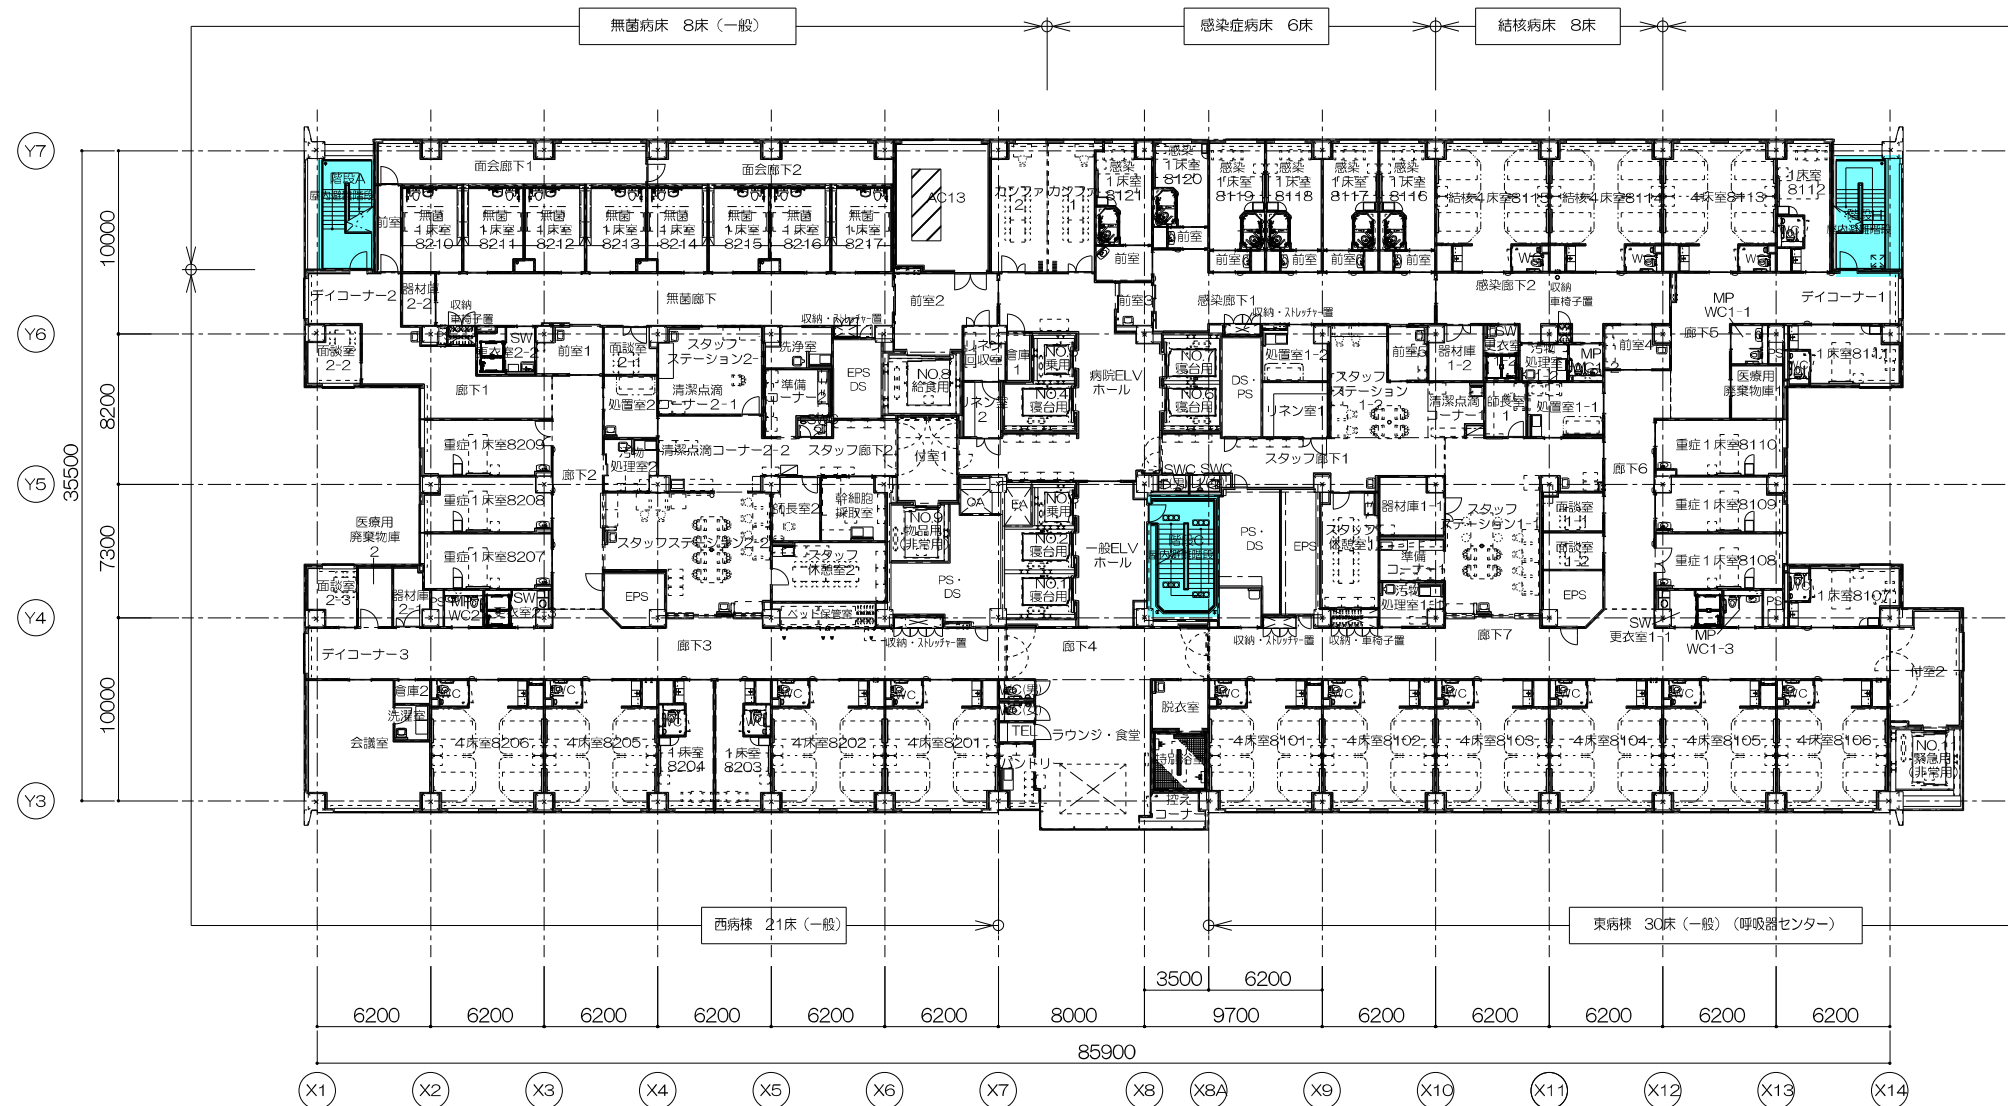

大崎市民病院本院及び鹿島台分院既存照明設備LED化工事（本院/本館）10/11

竣工図

訂正 . . .	訂正 . . .	KUME 久米設計 株式会社 久米設計	2014年03月	株式会社 久米設計	戸田建設株式会社 一般建築士事務所	大崎市民病院本院建設事業	設計番号

